

ABL - Monoblocco con uscita cavi inferiore

FOGLIO	DESCRIZIONE	REVISIONI				
		1	2	3	4	5
C	COPERTINA	X				
01/F	FRONTE QUADRO					
01/U	SCHEMA UNIFILARE					
01/P	PLANIMETRIA					
A01	BMR – Circuito Ausiliario Relé P.G.					
A02	BMR – Comandi interruttore D.G.					
A03	BMR – Segnalazioni interruttore D.G.					
--	TEST REPORT					
--	MANUAL PER L'INSTALLAZIONE, IL FUNZIONAMENTO E LA MANUTENZIONE DEI QUADRI TPS					

All rights reserved

Disegno n°

QMT/8560/01

Dis.

DF

Pag.

C

Rev.

Descrizione

Data

Clienti

ABL – Monoblocco con uscita cavi inferiore
Coperfina

1
0


As Built
Esecutivo

18/02/2013
30/01/2013


Firma esecutore

Firma verificatore


Note

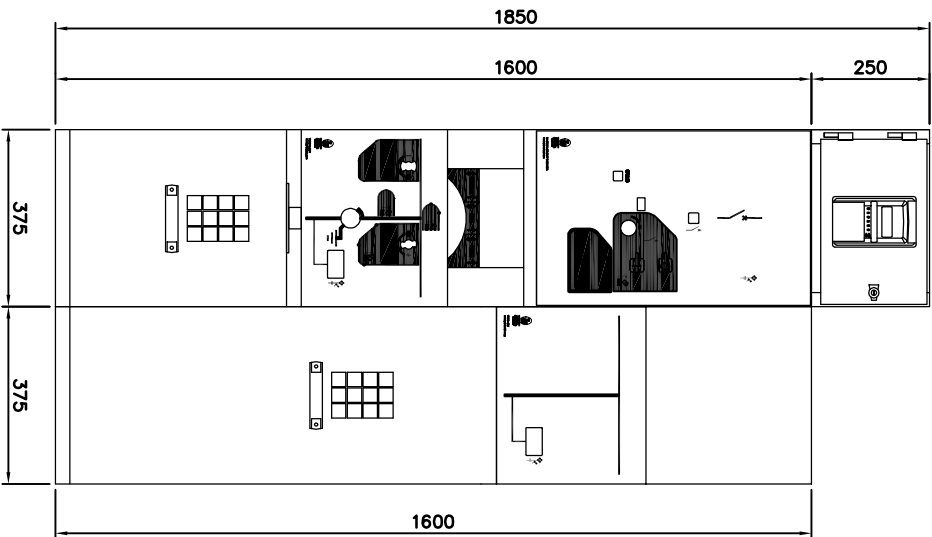


beteigno		Made in Italy by			
Cliente		Descrizione		Impianto a monte	
ABL - Monoblocco con uscita cavi inferiore		Revisione		Tipo	
Fronte quadro		Disegno		16kA	
QMT/8560/01		F000101_8560.dwg		630A	
Disa		DF		Frequenza	
Pag.		OT/F		50Hz	
Disegnatore		Verificatore		Vaux	
18/02/2013		30/07/2013		24kV	
18/02/2013		30/07/2013		220Vco	

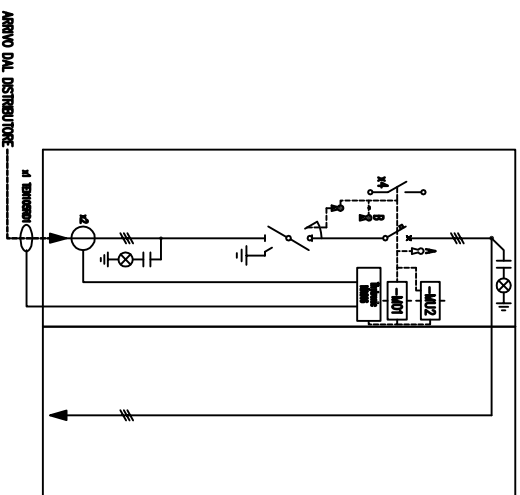


Scomparto tipo					BMR	RC				
Descrizione										
Sezionatore a vuoto	Tipo ln lcc	(A) (kA)								
Sezionatore sotto carico (IMS)	Tipo ln lcc	(A) (kA)			TPS 630A 16kA					
Interruttore	Tipo ln lcc	(A) (kA)			VACUUM - TCB 630A 16kA					
Dispositivi di protezione					thyronic NA016 REV-TENSOR					
T.A.	Tipo R.T. Prestazioni				300 / 5 A 10VA 5P30					
T.V.	Tipo R.T. Prestazioni									
Conduttore	Tipo Sezione (mmq) Lunghezza (m)									
Note					Sganc. min. tensione					

bolicino						Made in Italy by 	
Ciente							
Descrizione	ABE - Monoblocco con uscita con inferiore						
Scheda unitaria	Disegno	QMT/8560/01	Foto	Com101_8560.dwg	Dts	Pag.	O/U
Ricezione	1	As Built		18/02/2013		Ita	
Esecutivo	0	Esecutivo		30/01/2013		Ita	
Disegnata			Verificata				
Impianto e monte							
Tipo	LSC2A-PI IAC AEL 12.5KA 1s						
In	16KA		Frequenza	50Hz		Costo di prod.	IP30
Vn	—		Vni	24kV		Vmax	220Vca

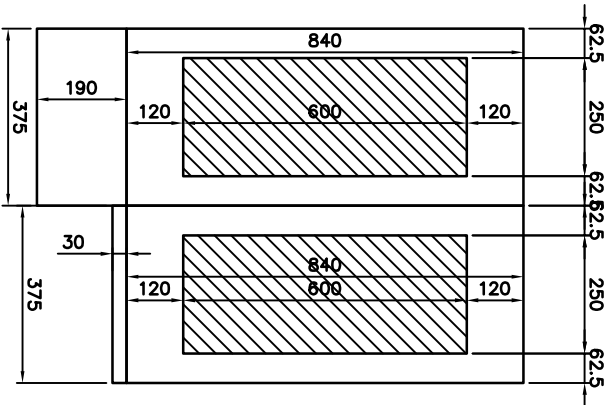


☒ Cunicoli da realizzare sotto gli scomparti



Cliente										Impianto a monte									
Descrizione										Tipologia									
ABL - Monoblocco con uscita cavi inferiore										LSC2A-PI IAC ALE 12.5kA 1s									
Oggetto										Evidenza									
Piantinetta										Data									
Disegno										Verificatore									
QMT/8560/01										18/02/2013									
F0										30/07/2013									
Disegnatore										Data									
DF										In									
40kA										In									
24kV										In									
220kV										In									

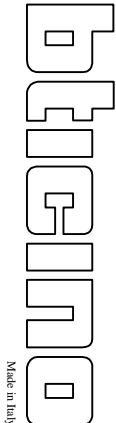

Made in Italy by Bticino

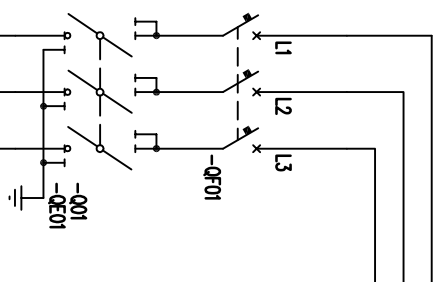

* ATTENZIONE !! *
IMPORTANTISSIMO:
ripresore la corza
dei cavi MT come
da istruzione
ICCTT ed.0107

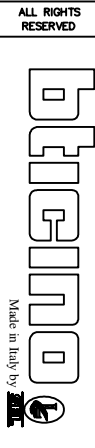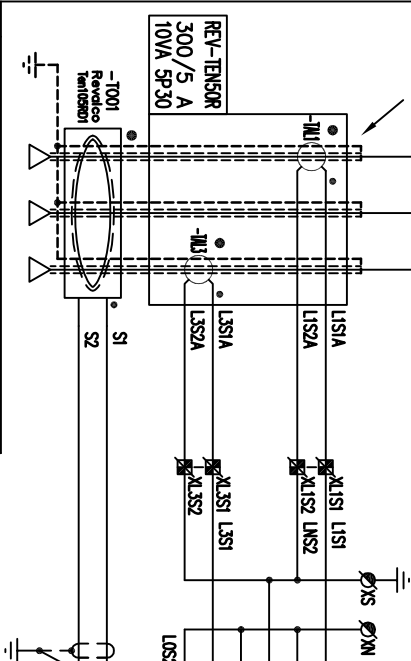

ALL RIGHTS
RESERVED

Denominazione quadro:

QUADRO ELETTRICO MT TIPO TFS

Cliente:

Oggetto:

N° Disegno: QMT/8560/01 Foglio N° Dis. DF Auto/8560.dwg

Rev. Data Rev. Approvazione Rev. Data Rev. Approvazione

0 30/01/13

Rev. Data Rev. Approvazione



Note:

BMR

DESCRIZIONE / CARATTERISTICHE

APPARECCHIATURA

Min. C.C./D.C. Supply
Min. C.A./A.C. Supply
230 V

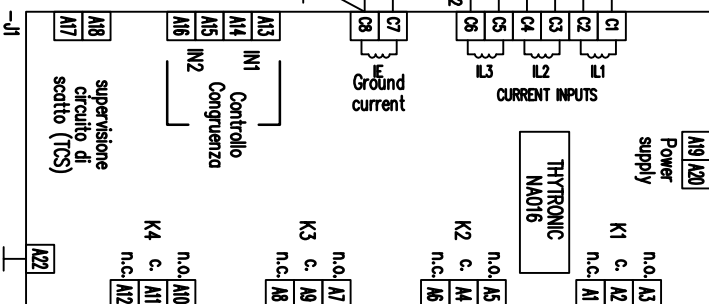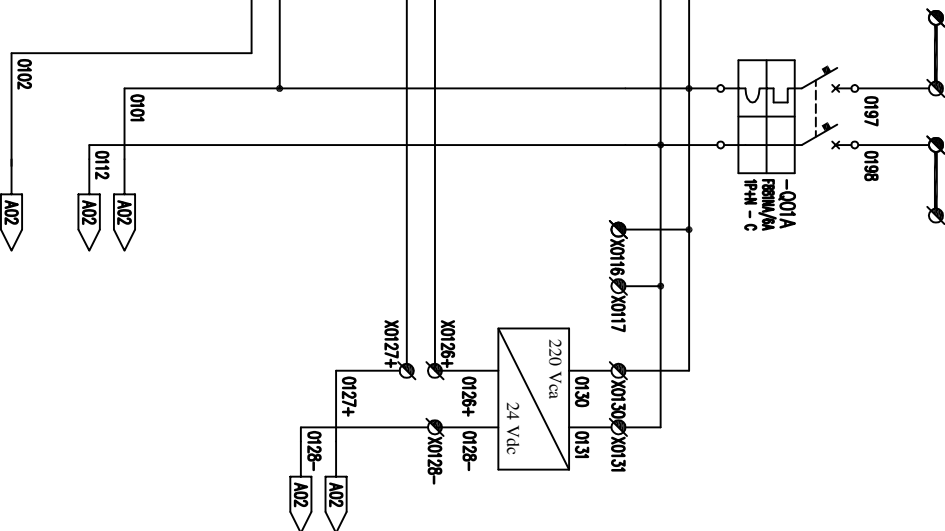

PROTEZIONE
C.TI AUSILIARI
COMANDI
INT. AUT.

ALIMENTAZIONE
BOBINA MINIMA
TENSIONE


⊗ User terminal

⊗ User control terminal

⊗ SEL Vacuum CB internal wiring terminal

⊗ Internal module wiring terminal


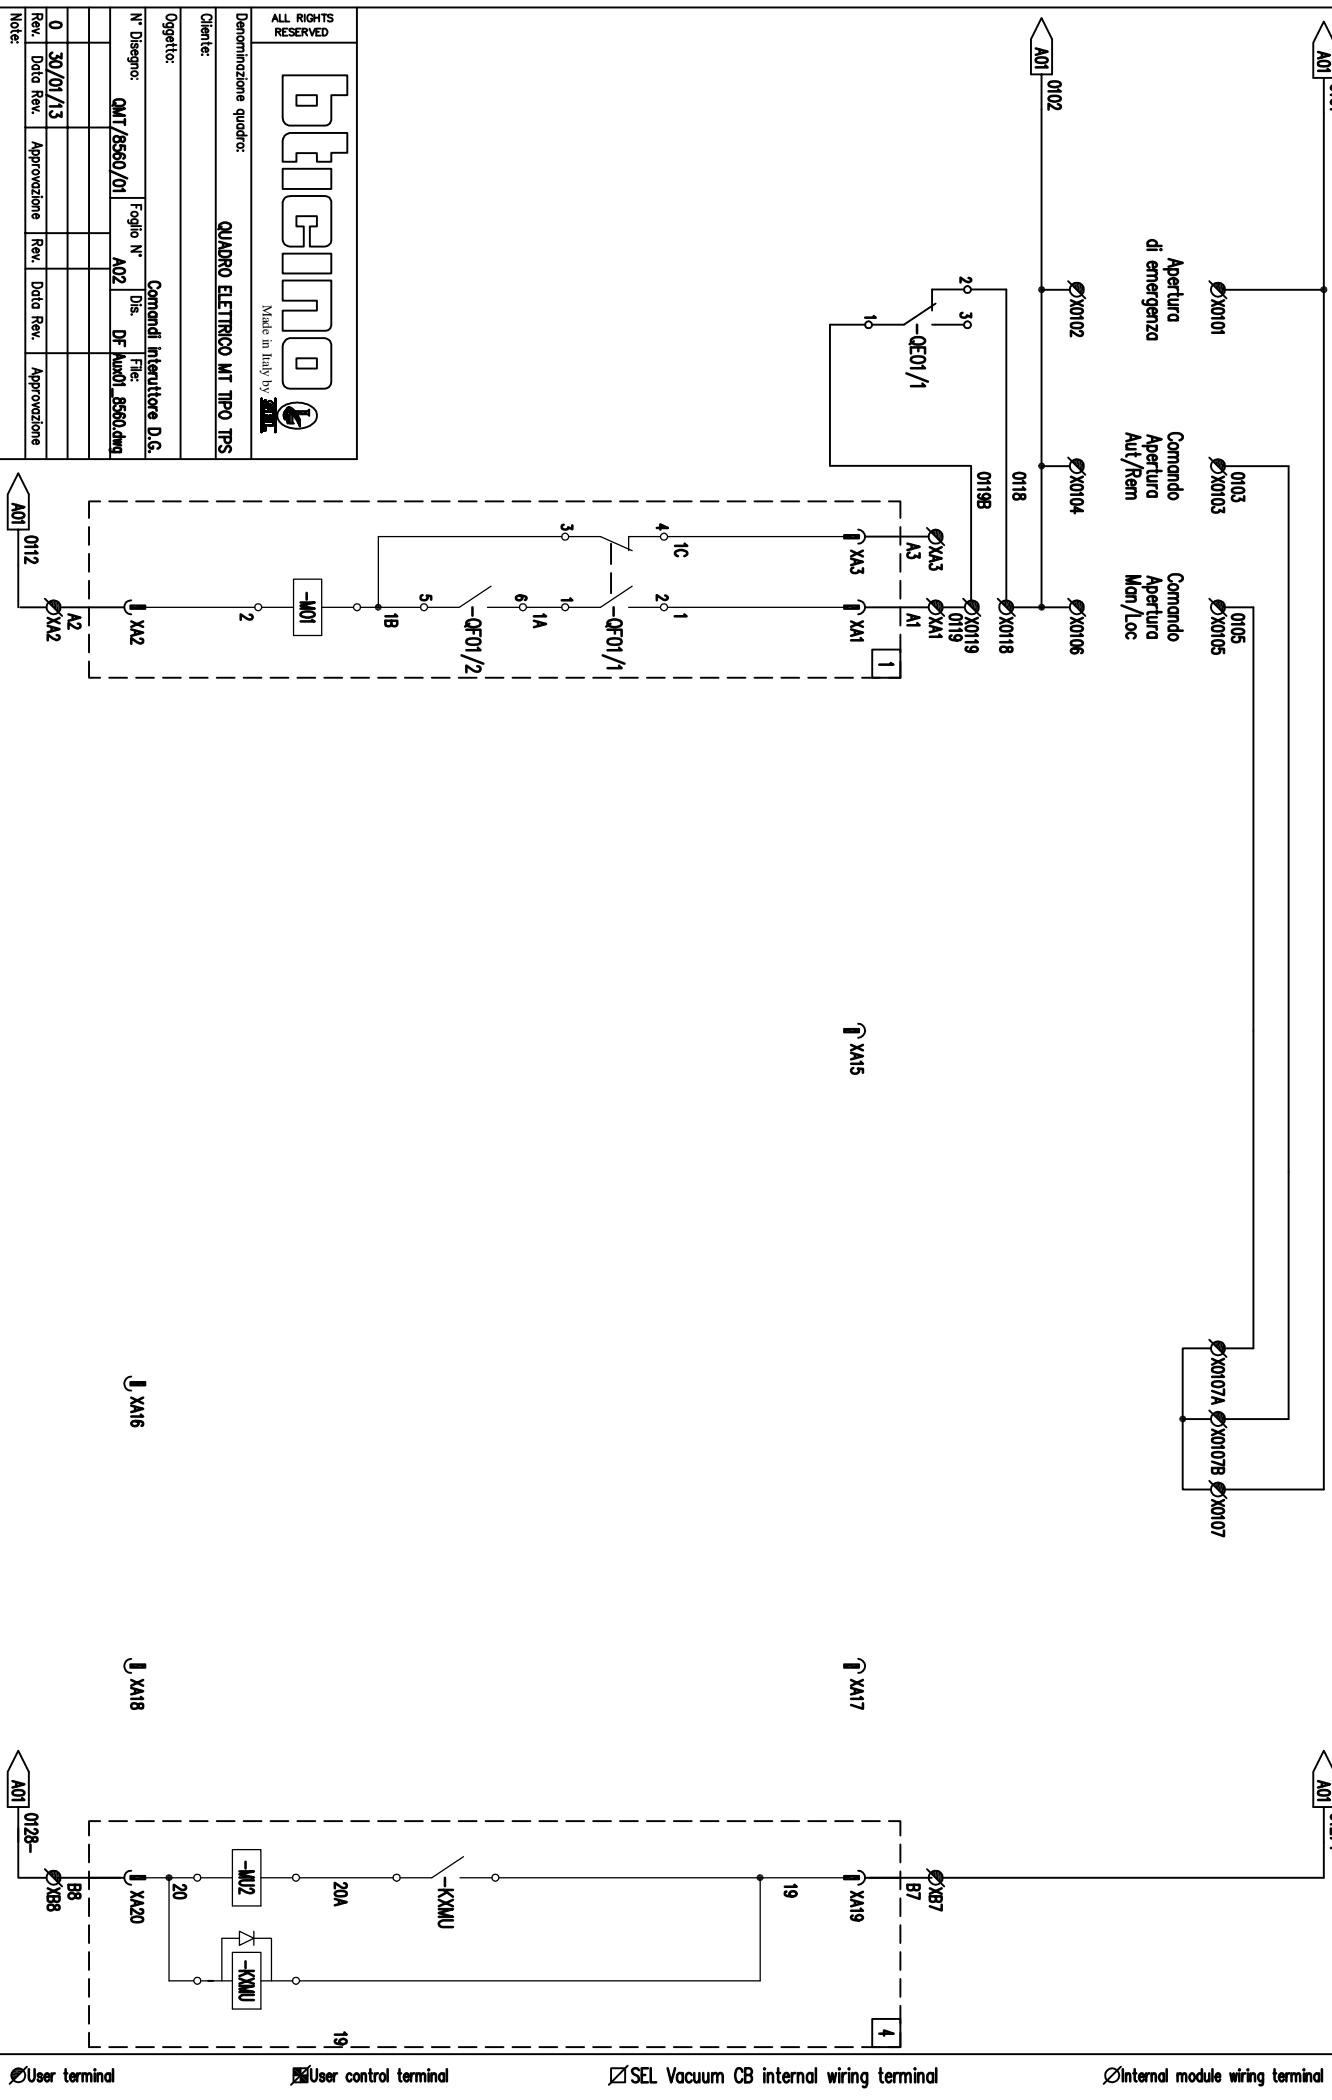

 User terminal

☒ User control terminal

☒ SEL Vacuum CB internal wiring terminal

ØInternal module wiring terminal

